
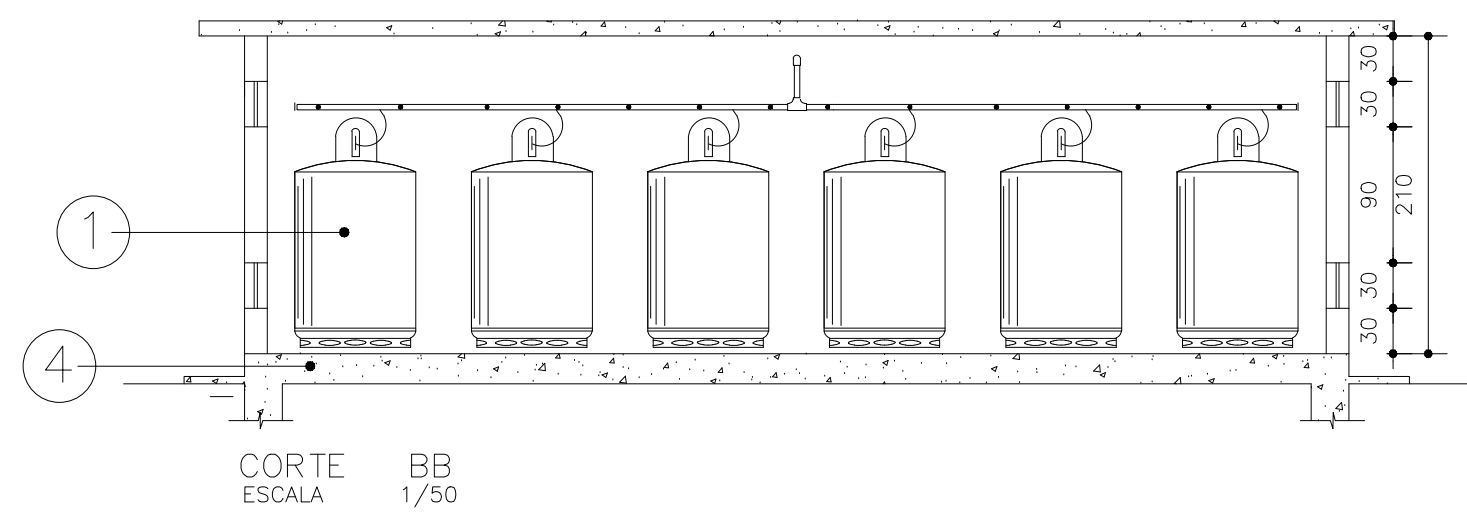
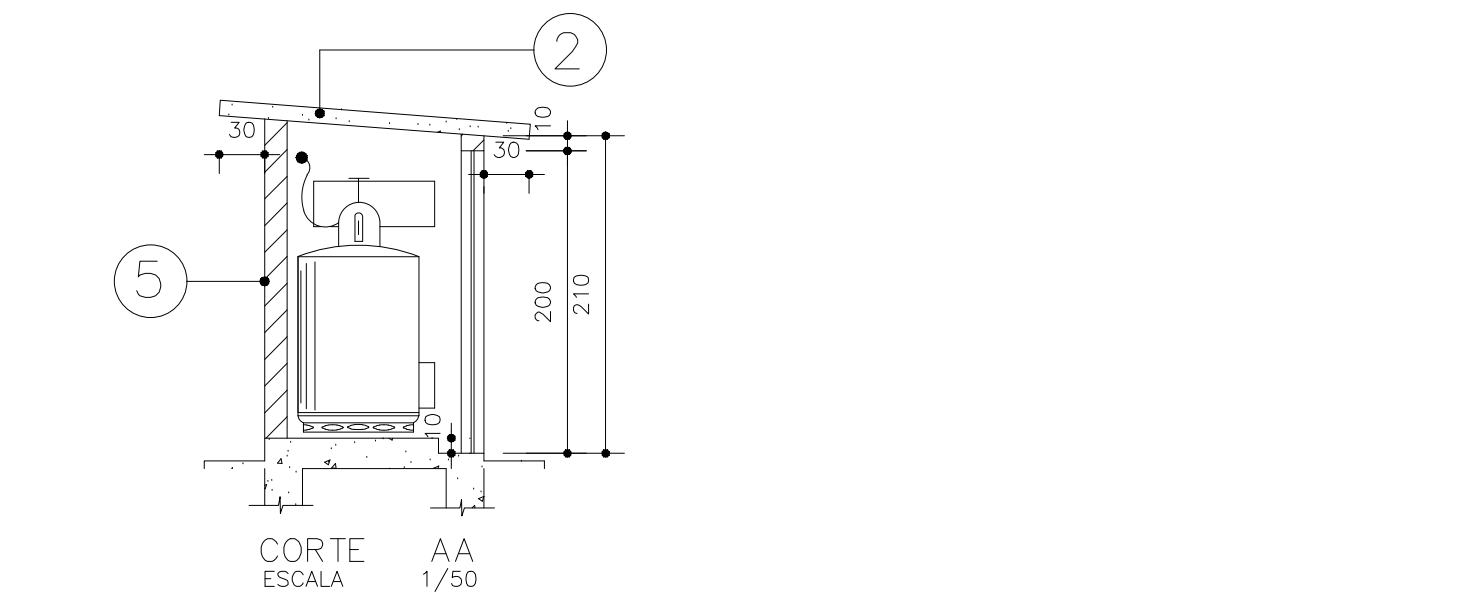
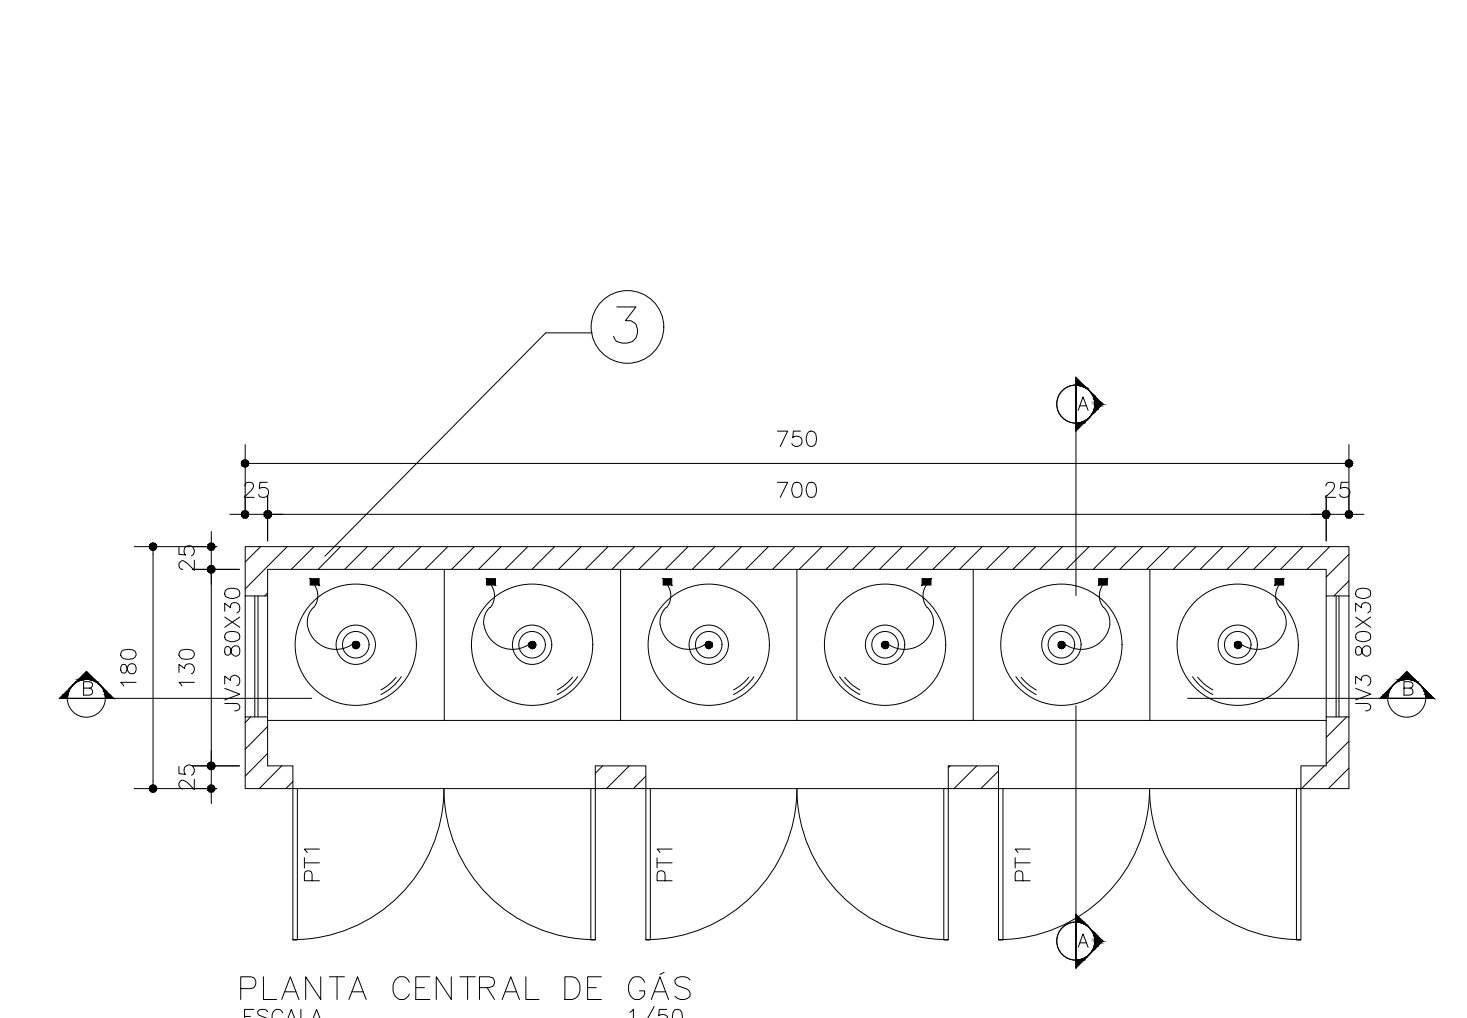
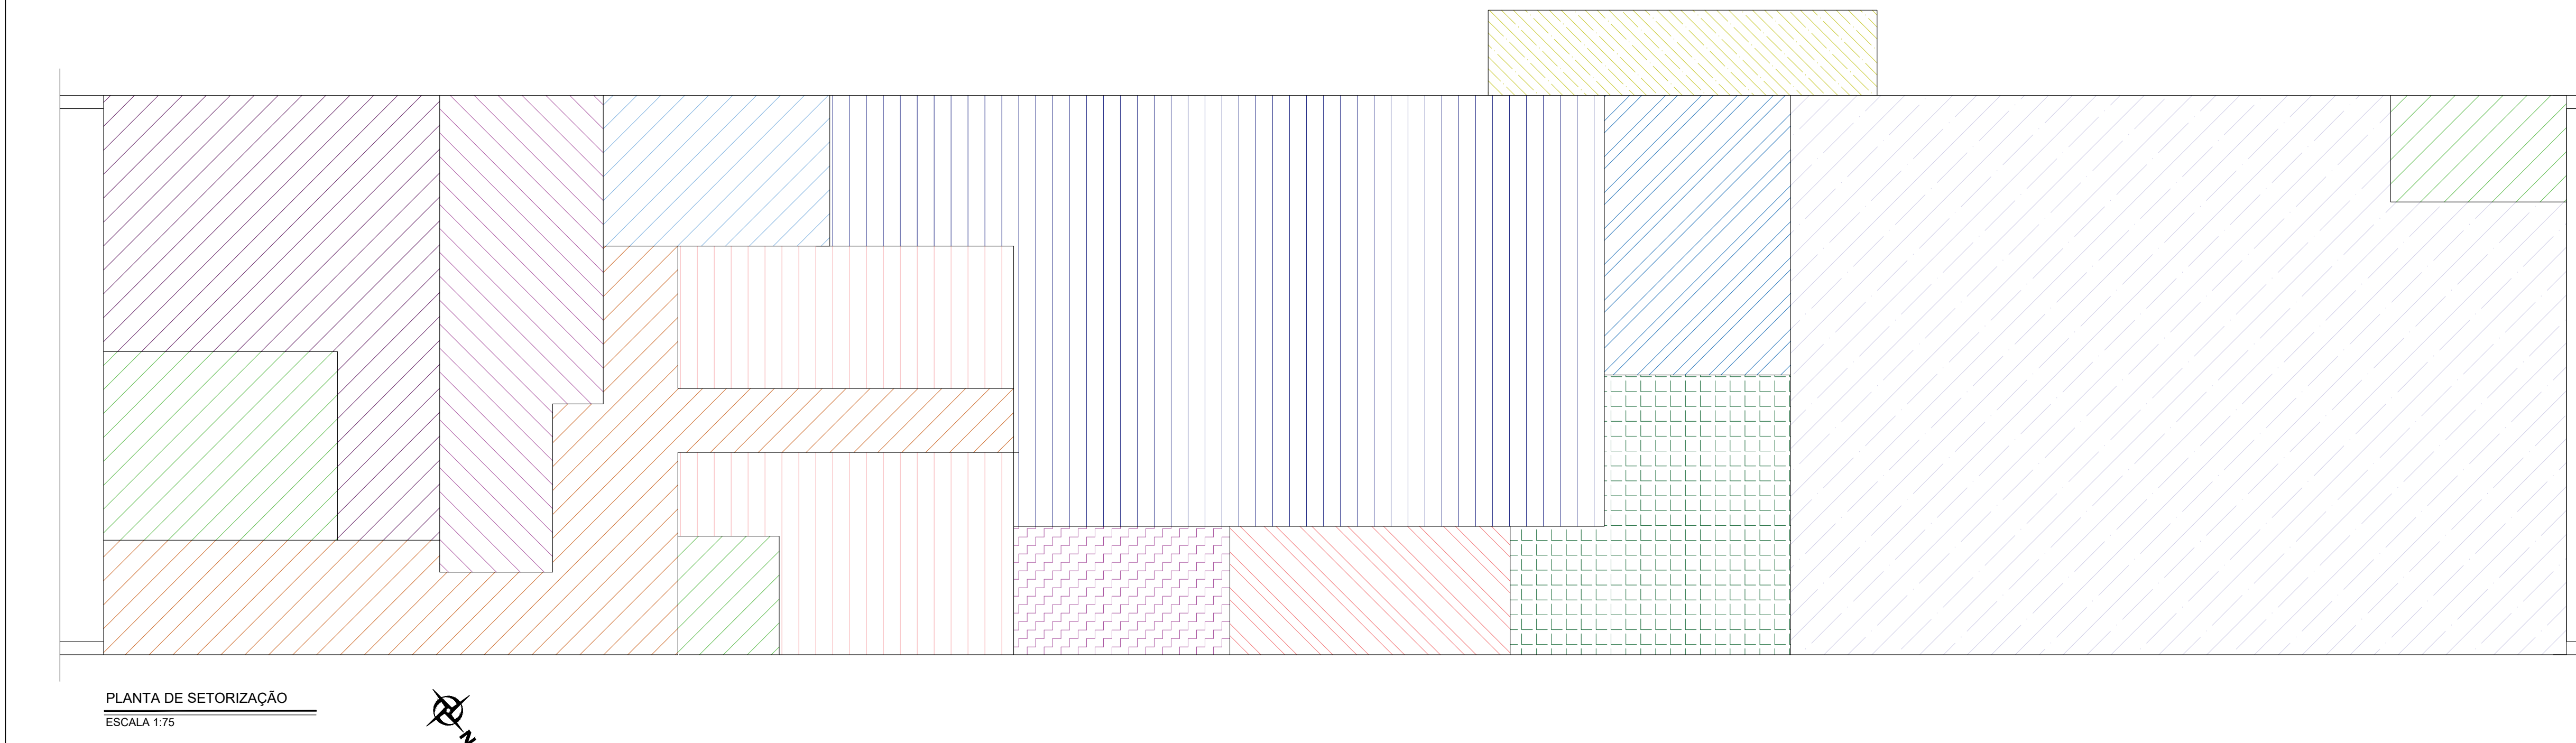
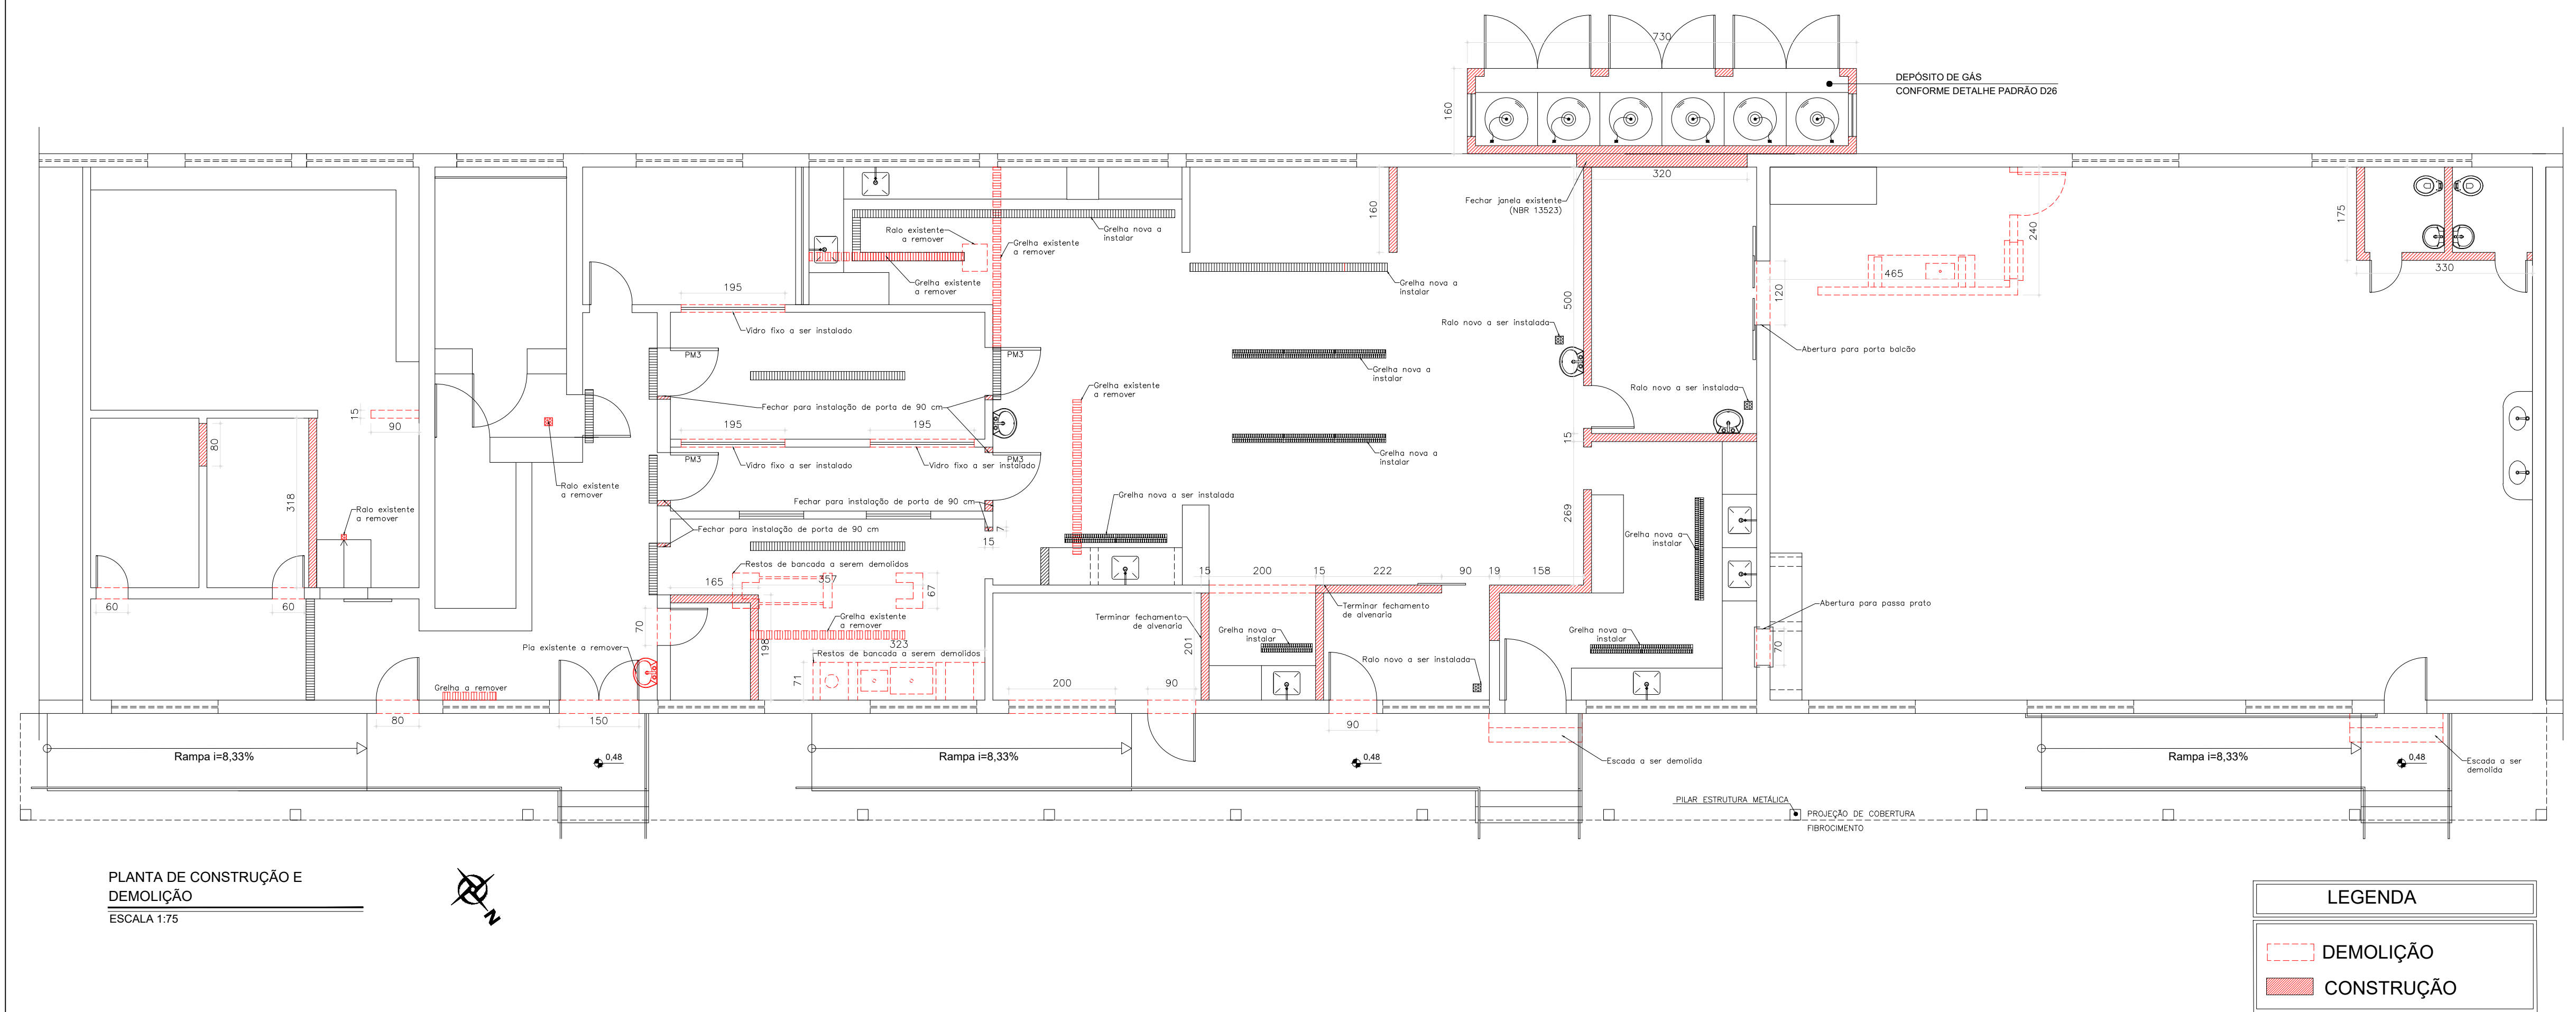


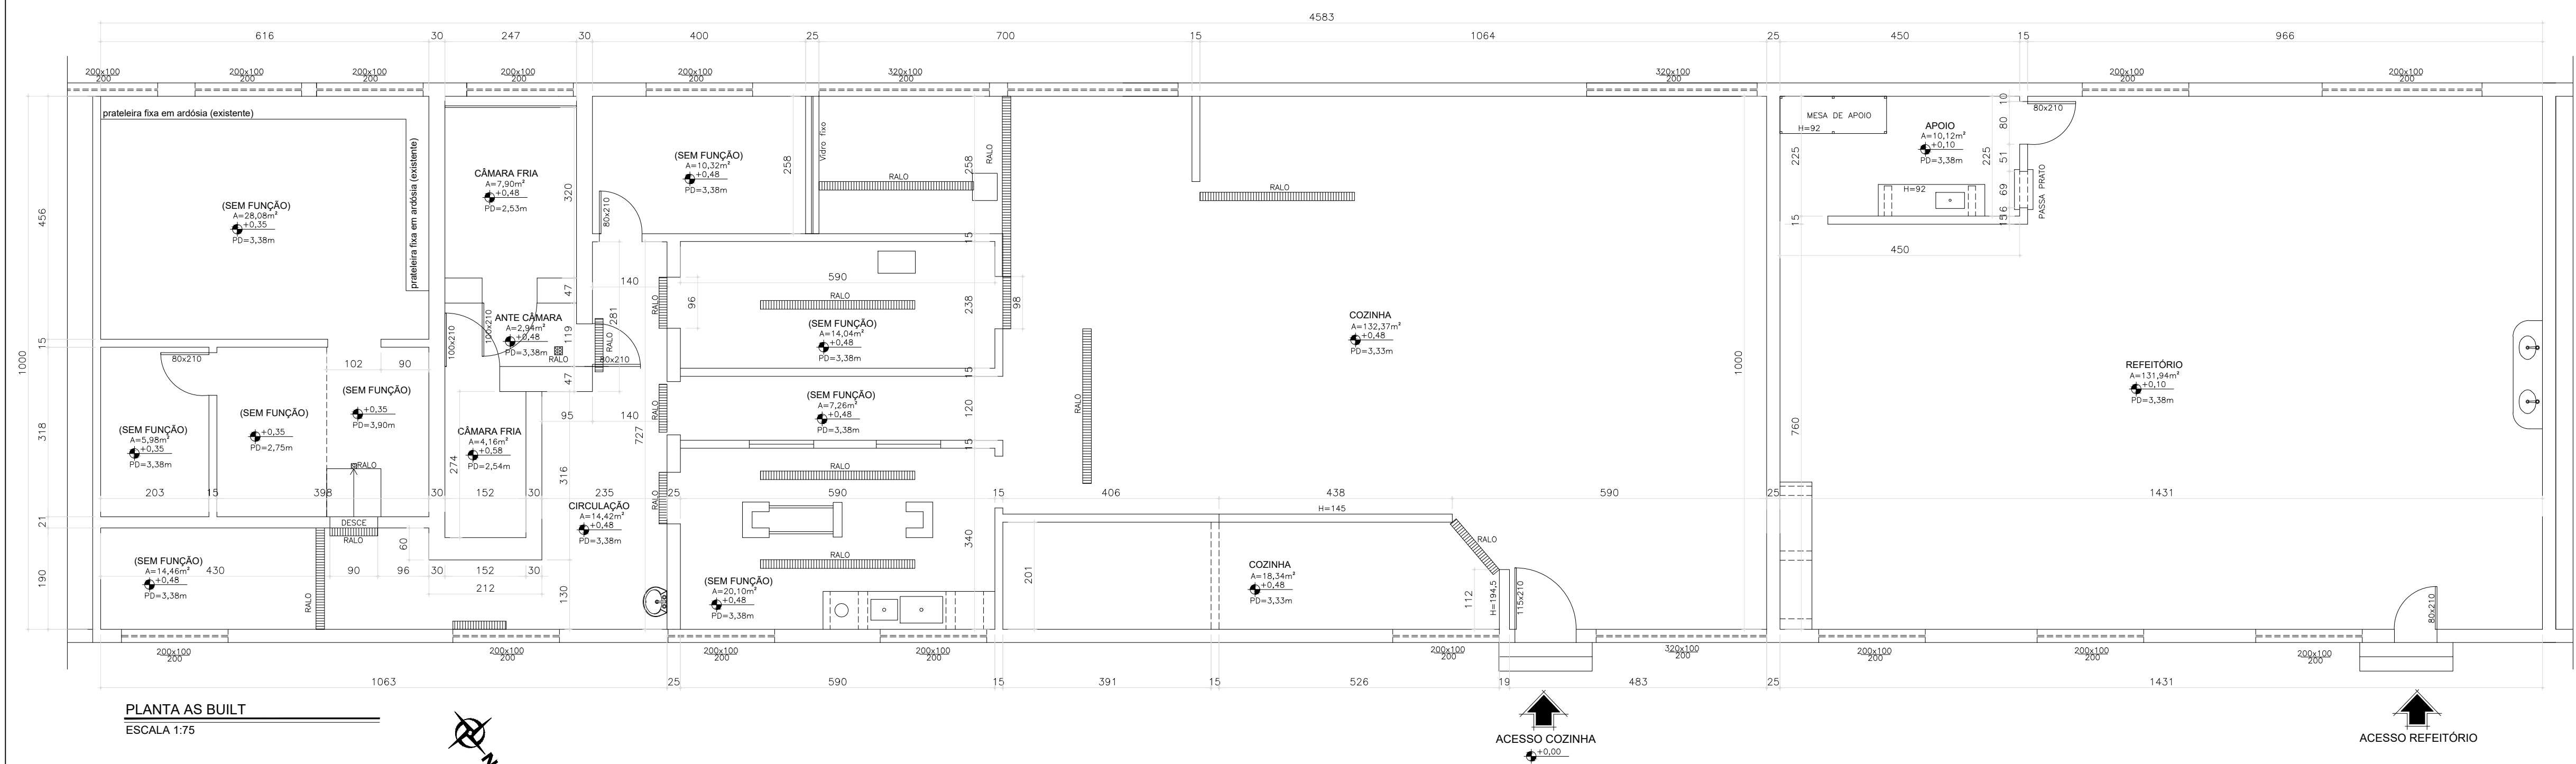


LEGENDA: BLOCOS

- 11 BENEFICIAMENTO DE ALHO
- 12 BLOCOS DESATIVADOS
- 13 EMPRESA - JFA
- 14 ESPAÇO RELIGIOSO
- 15 CARCERAGEM
- 16 PAVILHÃO - ANEXO I
- 17 CAPELA
- 18 ADMINISTRAÇÃO - ANEXO I
- 19 PRODUÇÃO / COZINHA / ALMOXARIF. / REFEITÓRIO / PADARIA
- 20 ESCOLA - ANEXO I
- 21 PORTARIA - ANEXO I
- 22 BORRACHARIA
- 23 CANIL
- 24 CANIL

LEGENDA:

- BLOCOS
- COZINHA

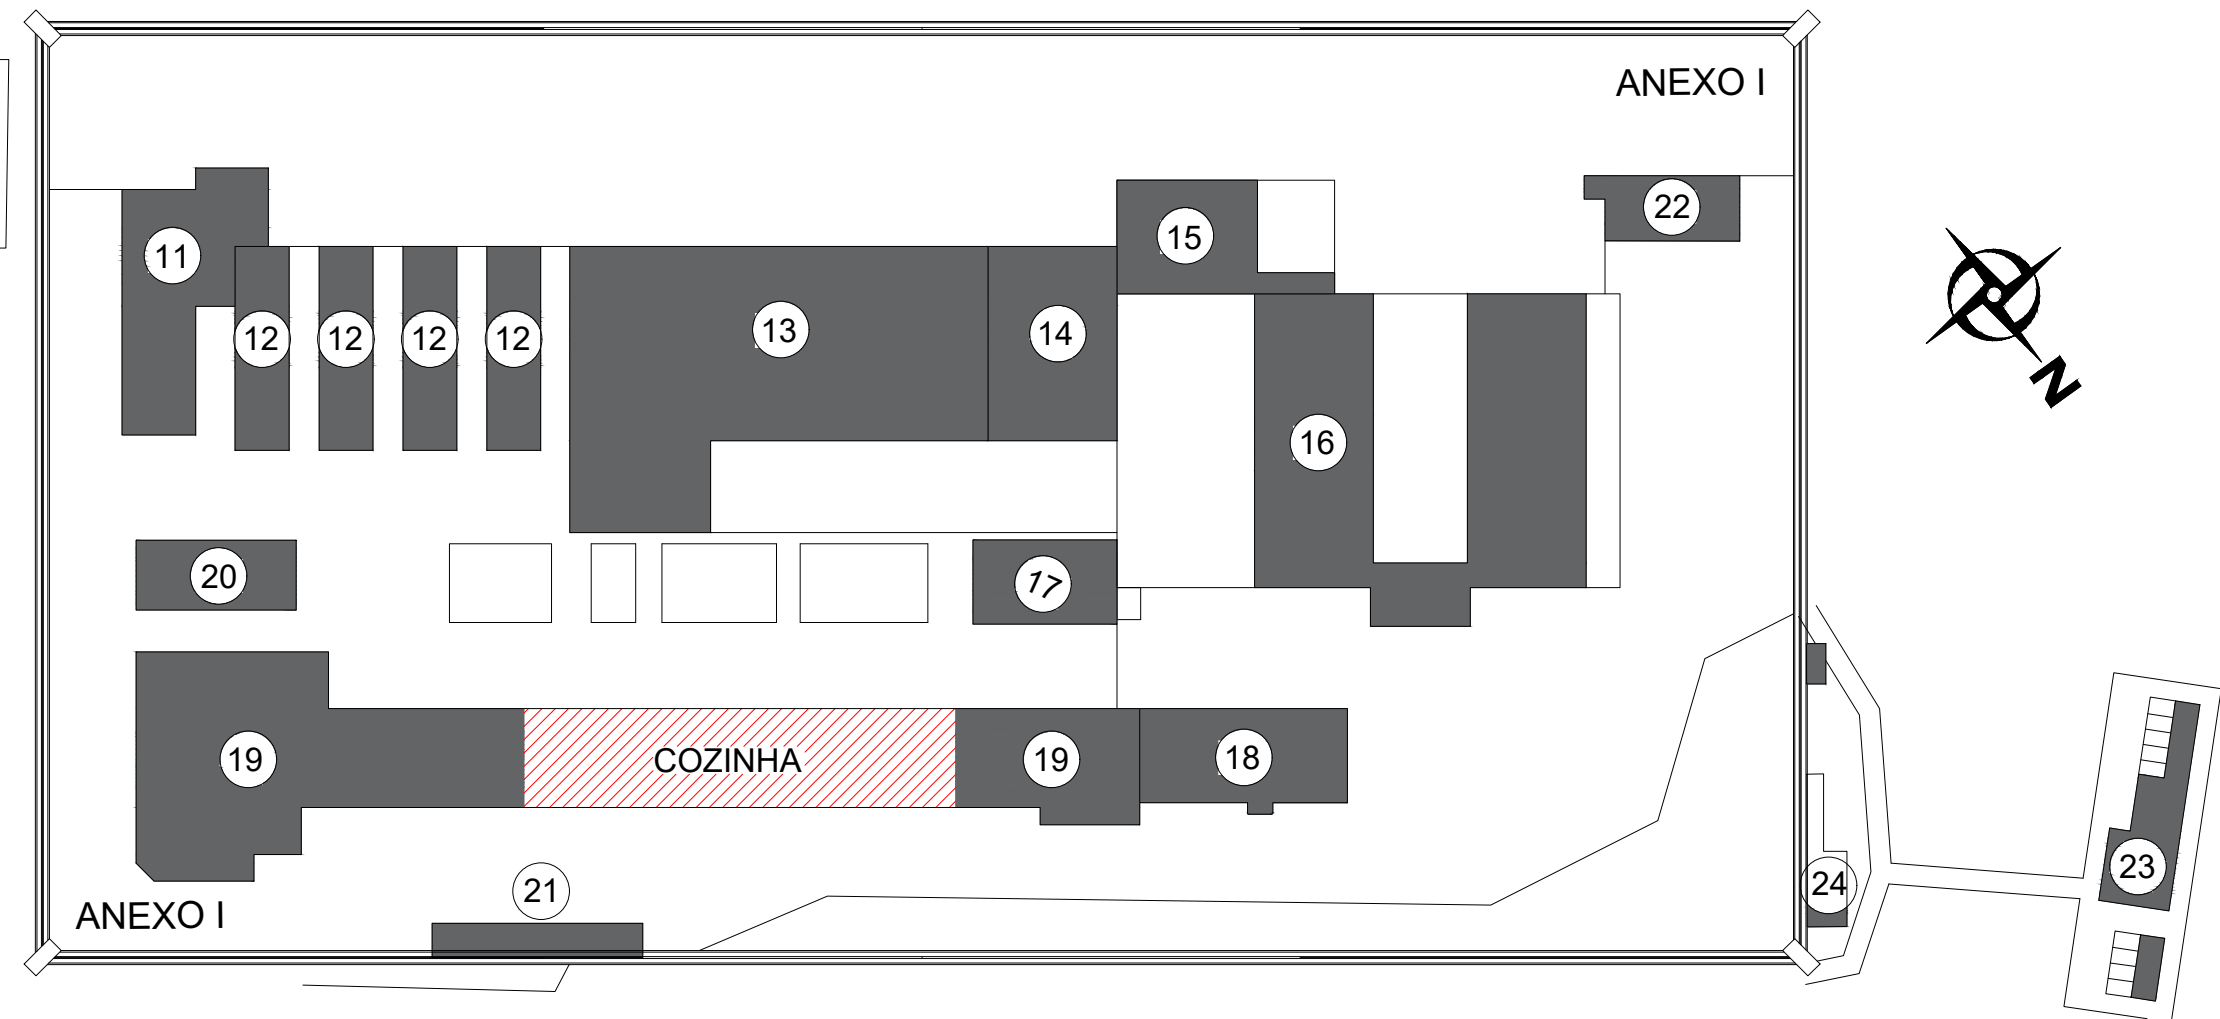

LEGENDA

- 1 CILINDRO DE AÇO PARA GLP CAPACIDADE=180kg
- 2 LAJE IMPERMEABILIZADA DE COBERTURA EM CONCRETO COM DECLIVIDADE 2% E ESPESURA 10cm
- 3 ALVENARIA DE BLOCO DE CONCRETO 200 VAZADO PREENCHIDO COM CONCRETO 12M.P.A. ARMADO VERTICAL E HORIZONTAL
- 4 FUNDO EM CONCRETO ARMADO (10cm DE ESPESURA)
- 5 PAREDE SINALIZADA "CUIDADO CENTRAL DE GÁS" EM LETRAS NA COR PRETA SOBRE FUNDO AMARELO EM FORMA LEGÍVEL.

OBSERVAÇÃO

- 1 PORTA PT1 (200 X 210)
- 2 APROVAÇÃO DO CORPO DE BOMBEIROS, JUNTO AO PROJETO DE COMBATE E PREVENÇÃO DE INCÊNDIO, VARIANDO DE ACORDO COM CADA MUNICÍPIO

ESPECIFICAÇÕES E ACABAMENTOS

COD.	PISO	RODAPÉ	PAREDE	TETO
5	CIMENTO NATADO	ARGAMAS, H=10cm	REBOCO PINT. ACRIL.	REBOCO PINT. ACRIL.

ACABAMENTOS EXTERNOS

A	REBOCO DESEMPENADO, PINTURA LATEX, TOM CLARO
B	REBOCO SARRAFIADO, PINTURA LATEX, TOM ESCURO
C	REBOCO DESEMPENADO, MESMO TOM DO ITEM B
D	CONCRETO APARENTE


OBS: AS CORES SERÃO DEFINIDAS NAS IMPLANTAÇÕES

ESQUADRIAS


COD.	QNT.	DIMENS.	MATERIAL	VEDAÇÃO	OBSERVAÇÕES
JF5	04	130X120	FERRO	VIDRO LISO	DET.EQ15(PIVOT.) PINT. ESMALTE
JF6	04	73X120	FERRO	VIDRO LISO	ESQUADRIA FIXA PINT. ESMALTE
PF2	02	70X220	FERRO	VIDRO E CHAPA	CHAPA H=100cm PINT. ESMALTE
PMS	01	60X165	MADEIRA	TIPO PRANCH.	PINT. ESMALTE

QUADRO DE ÁREAS INTERNAS	
AMBIENTE	ÁREA
CIRCULAÇÃO	36,52m ²
VESTIÁRIO FEM.	6,07 ²
VESTIÁRIO MASC.	6,45m ²
DESPENSA SECA	34,48m ²
ANTE CÂMARA	2,94m ²
CÂMARA FRIA	7,90m ²
CÂMARA DE CONG.	4,16m ²
NUTRICIONISTA	10,32m ²
DML	2,78m ²
PRÉ HIGIENIZAÇÃO	17,13m ²
PRÉ PREP. DE CARNES	14,04m ²
COCCÃO	99,56m ²
MONT. E ARM. DE MARMITEX	15,48m ²
ÁREA DE HIGIENIZAÇÃO	18,90m ²
HIG. DE CAIXAS E CARRINHOS	6,26m ²
DEPÓSITO DE LIXO	7,85m ²
REFEITÓRIO	137,33m ²
INST. SANITÁRIA FEMININA	2,40m ²
INST. SANITÁRIA MASCULINA	2,40m ²
DEPÓSITO DE GÁS	9,10m ²
TOTAL	442,07m ²


ESPAÇO PARA USAR DA VISA			
IDENTIFICAÇÃO DO ESTABELECIMENTO			
RAZÃO SOCIAL: Secretaria de Estado de Justiça e Segurança Pública		NOME FANTASIA: SEJUSP	
UNIDADES/SETORES: Unidade de Alimentação e Nutrição do Presídio Antônio Dutra Ladeira		CNPJ/CPF: 05.487.631/0001-09	
ÁREAS: A CONSTRUIR: 8,10m ² A ADEQUAR/REFORMAR: 432,97 m ²		ÁREA TOTAL: 442,07m ²	
LOGRADOURO: Rodovia MG-06		COMPLEMENTO: Km 09	
RESPONSÁVEL LEGAL PELO ESTABELECIMENTO: Domingos Aires Silva		ASSINATURA: 33889-215	
CPF: 961.061.748-01		RESPONSÁVEL TÉCNICO PELO PROJETO ARQUITETÔNICO	
NOME: Anna Caroline Silva Gomes		ASSINATURA: p/	
CAU/CREA: A257381-4		CONTEÚDO DA FOLHA: Planta as built, Planta de construção e demolição, Planta de setorização, Planta de central de gás	
DATA: 01/09/2025		FOLHA Nº: 01/02	

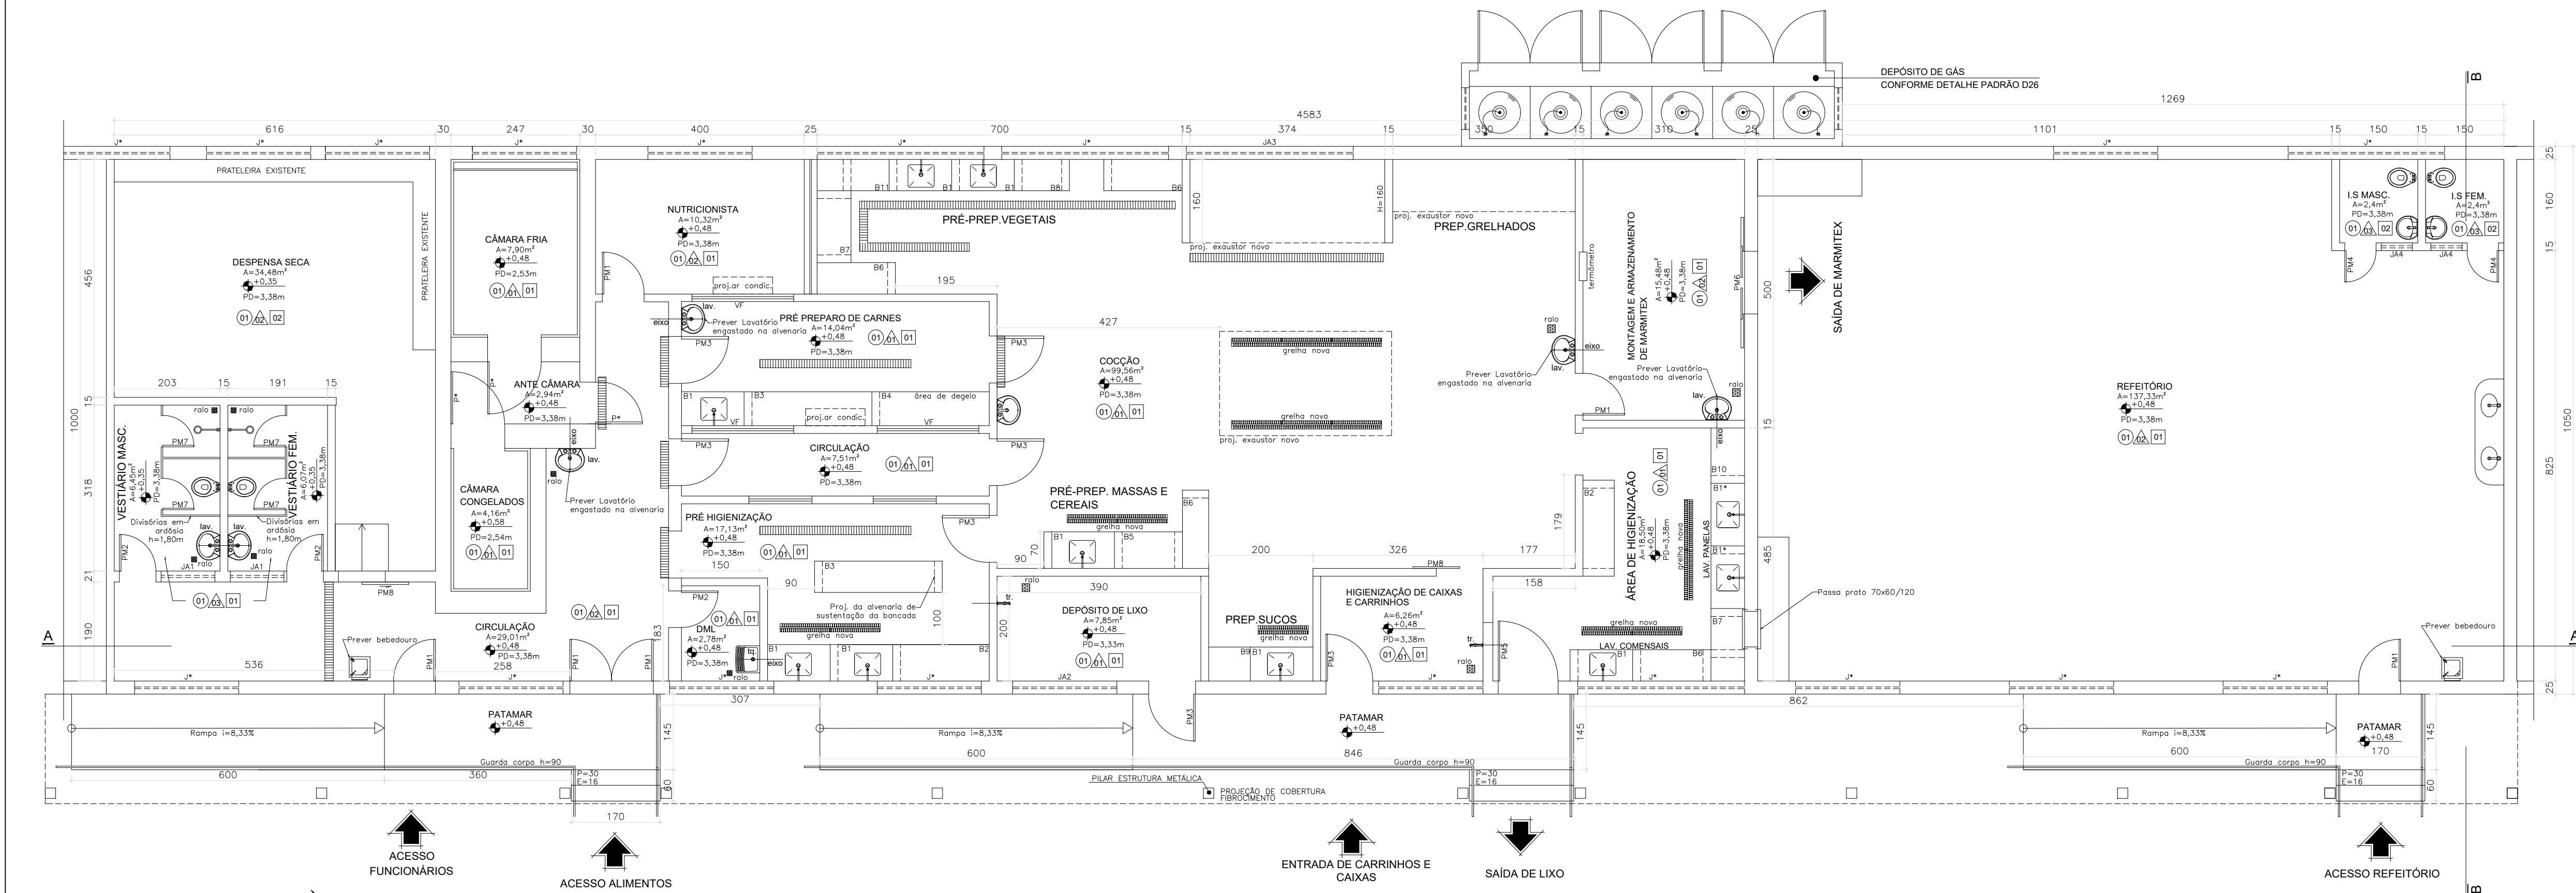


PLANTA EXECUTIVA
ESCALA 1:75

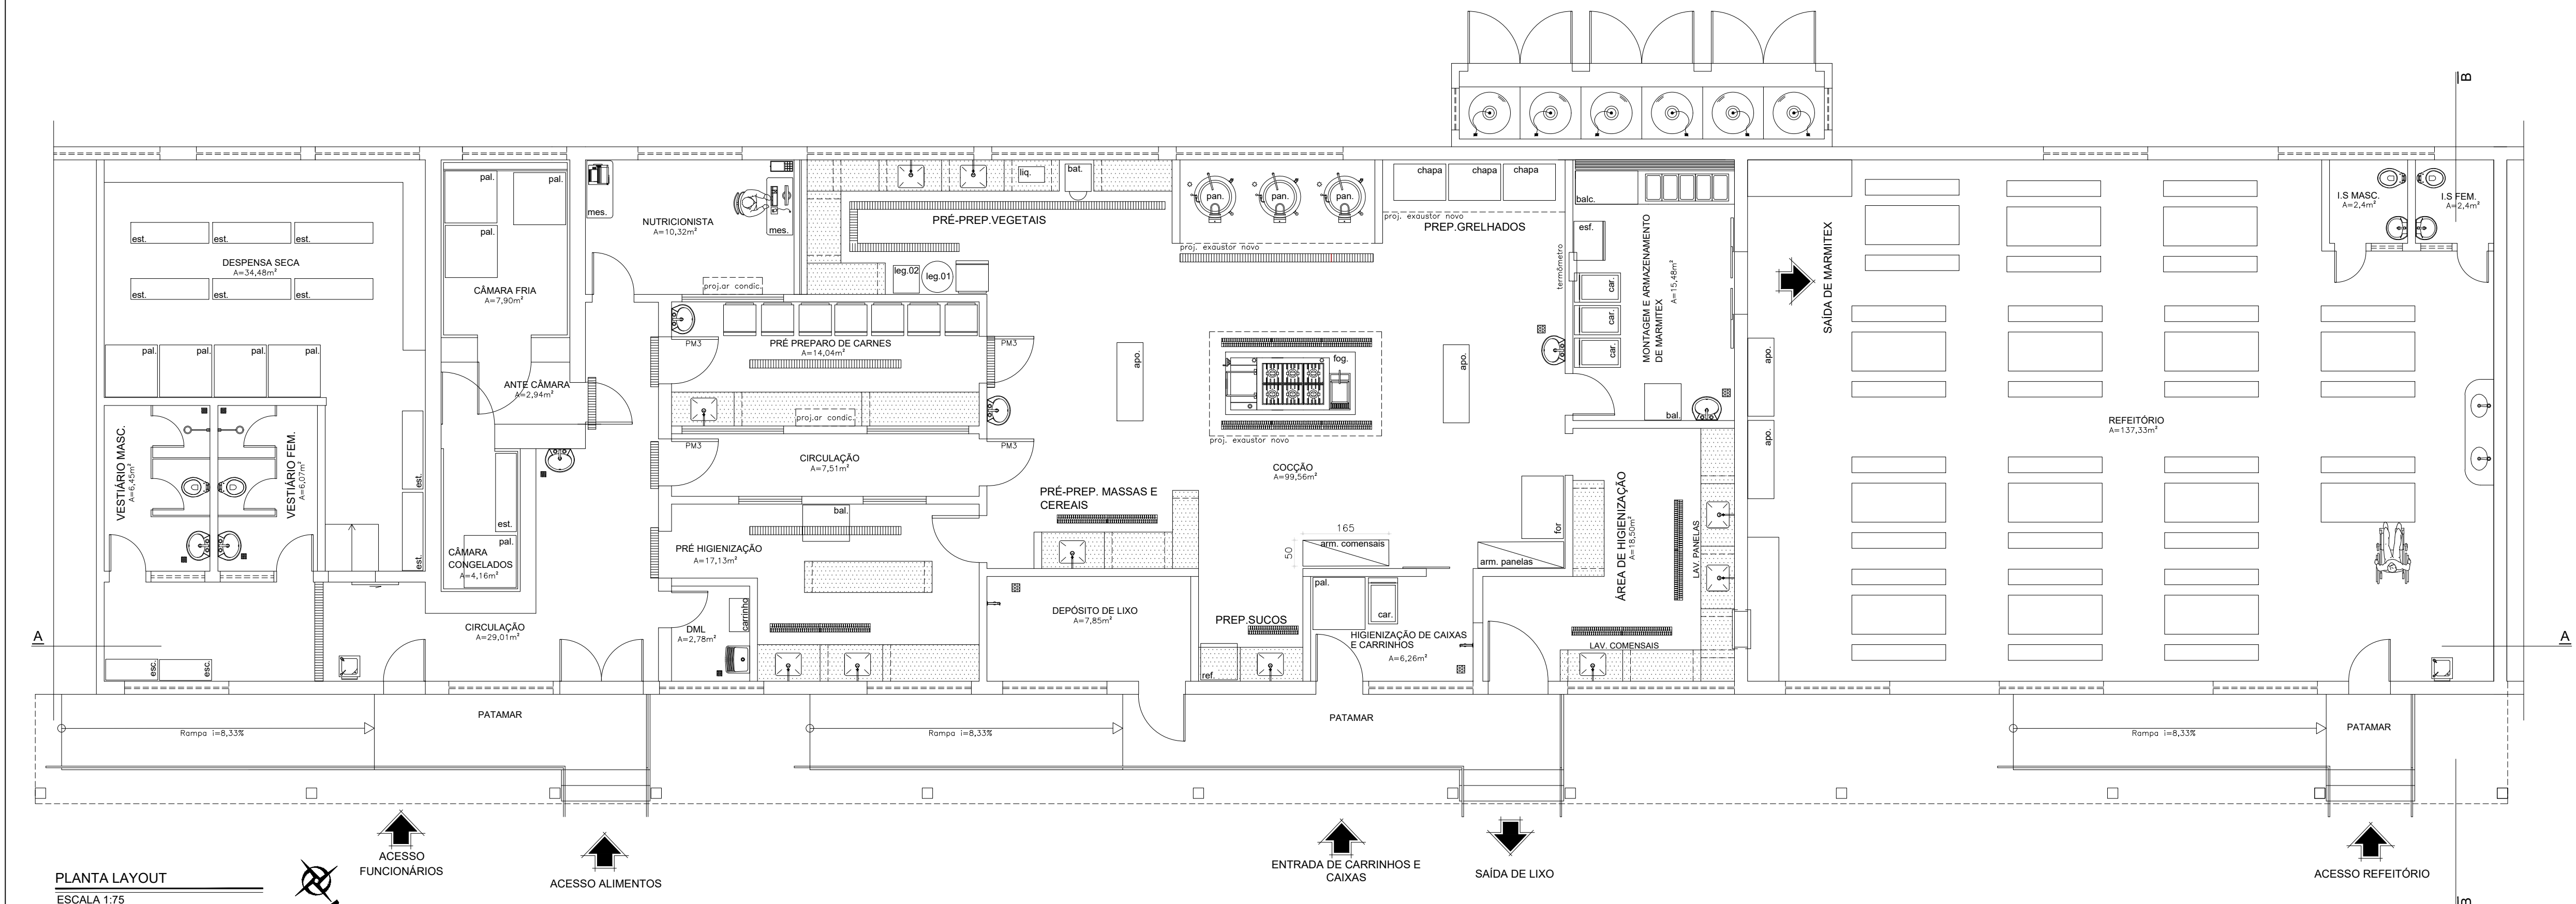

PLANTA LAYOUT
ESCALA 1:75


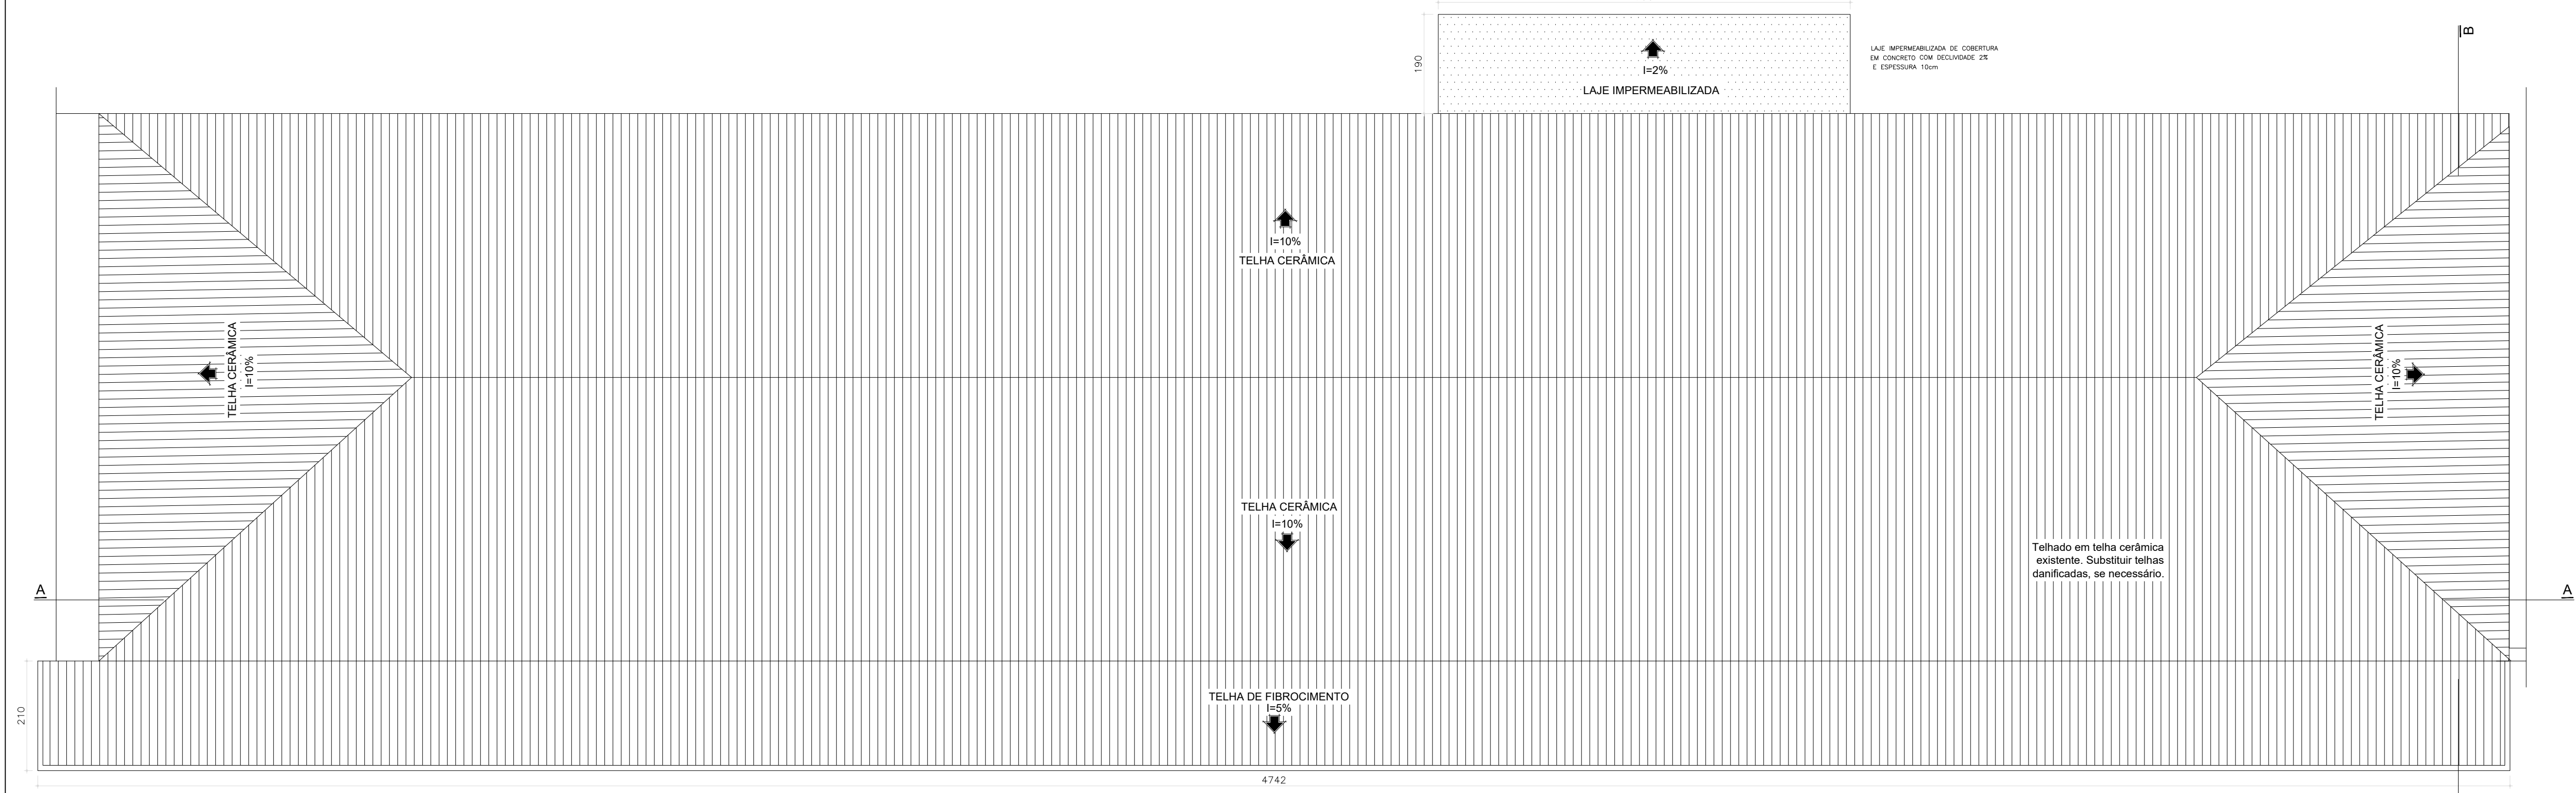


PLANTA DE COBERTURA
ESCALA 1:75

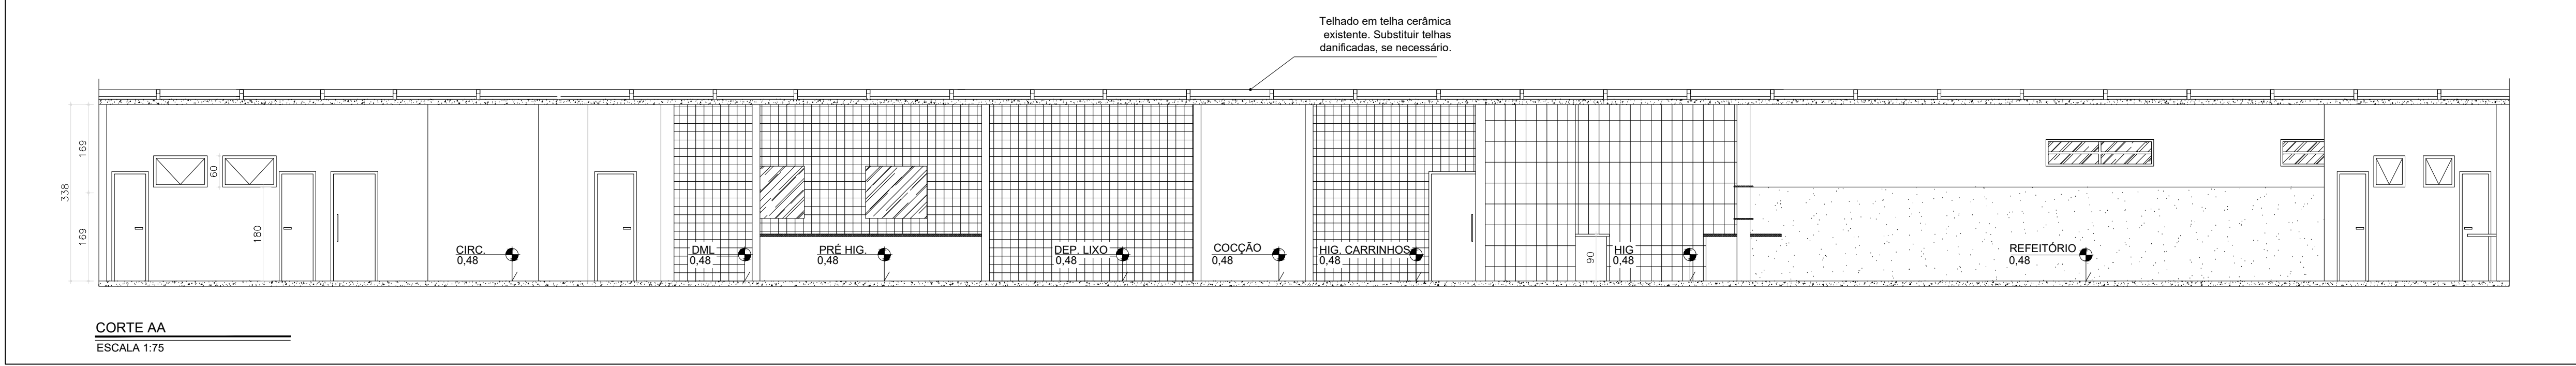


CORTE AA
ESCALA 1:75

FORMATO A0 841 x 1189mm

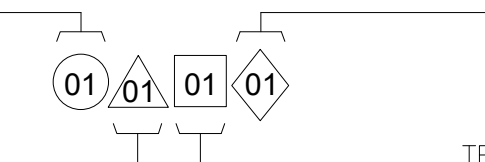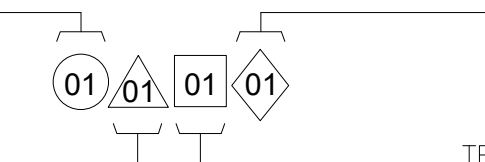QUADRO DE ESQUADRIAS							ESPECIFICAÇÕES DE ACABAMENTO		
JANELAS							CONVENÇÕES		
CÓD.	LARG x H PEITORIL	MAT.	VEDAÇÃO	ABERT.	OBS.	LOCALIZ.			
JA1	102x60 180	ALUMÍNIO	VIDRO	MÁXIM-AR	JANELA EM ALUMÍNIO MÁXIM-AR COM ALTURA DE 60CM, LINHA 25/SUPREMA. ACABAMENTO ANODIZADO NATURAL, INCLUSIVE PERFIS, VIDRO LISO 4MM E INSTALAÇÃO, EXCLUSIVE FERRAGENS PARA MÓDULO DE JANELA DE ALUMÍNIO MÁXIM-AR (Cód. ED-29481) PINTURA ESMAL.SINTÉT. COR BRANCO AREIA REF CORAL OU EQUIVAL.	VEST. MASC VEST. FEM.			
JA2	200x60 180	ALUMÍNIO	VIDRO	MÁXIM-AR		DEP. DE LIXO			
JA3	320x60 200	ALUMÍNIO	VIDRO	MÁXIM-AR		COCÇÃO			
JA4	60x60 180	ALUMÍNIO	VIDRO	MÁXIM-AR		I.S. MASC I.S. FEM.			
VF	195x100 120	VIDRO	VIDRO	FIXO	VIDRO COMUM TRANSPARENTE INCOLOR. ESP. 3MM. INCLUSIVE FIXAÇÃO E VEDAÇÃO COM GUARNIÇÃO/GAXETA DE BORRACHA NEOPRENE. FORNECIMENTO E INSTALAÇÃO, EXCLUSIVE CAIXILHO/PERFIL (Cód. ED-51155)	PRÉ PREP. DE CARNES			
PORTAS							ACABAMENTO DE PAREDE		
CÓD.	LARG x H	MAT.	VEDAÇÃO	ABERT.	OBS.	LOCALIZ.			
PM1	80x210	METÁLICA	CHAPA GALVANIZADA	ABRIR	PORTA METÁLICA TIPO DE ABRIR, COM UMA FOLHA EM CHAPA GALVANIZADA LAMBRILO, MODELO QUADRADO, INCLUSIVE PINTURA ANTICORROSIVA BASE DE ÓXIDO DE FERRO (ZARÇAO), UMA DEMÃO, FORNECIMENTO E ASSENTAMENTO, EXCLUSIVE FECHADURA E DOBRADIÇA(Cód. ED-23034) PINTURA ESMAL.SINTÉT. COR BRANCO AREIA REF CORAL OU EQUIVAL.	CIRC. NUTRICIONISTA MARMITEIX REFEITÓRIO DML VEST. FEM VEST. MASC.	01 Revestimento com cerâmica aplicada em parede, acabamento esmalado, ambiente interno/externo, padrão extra, dimensão da peça até 2025 cm2, per II, assentamento com argamassa industrializada, inclusive rejuntamento. (Cód. ED-50724) Cor branco. REF. UNIGRES OU EQUIVALENTE 02 Revestimento com cerâmica aplicada em parede, acabamento esmalado, ambiente interno/externo, padrão extra, dimensão da peça até 2025 cm2, per II, assentamento com argamassa industrializada, inclusive rejuntamento. (Cód. ED-9081) Cor branco. REF. UNIGRES OU EQUIVALENTE		
PM2	70x210	METÁLICA	CHAPA GALVANIZADA	ABRIR		I.S. MASC I.S. FEM.	03 Até 1,80 m revestimento com cerâmica aplicada em parede, acabamento esmalado, ambiente interno/externo, padrão extra, dimensão da peça até 2025 cm2, per III, assentamento com argamassa industrializada, inclusive rejuntamento. (Cód. ED-9081) Cor branco. REF. UNIGRES OU EQUIVALENTE Acima de 1,80 m pintura acrílica em parede, duas demãos, inclusive uma de massa corrida (PVA), exclusive selador acrílico (Cód. ED-50455) Cor branco. REF. CORAL N 001 OU EQUIVALENTE		
PM3	90x210	METÁLICA	CHAPA GALVANIZADA	ABRIR		HIG. CAIXAS DEP. DE LIXO PRÉ HIG. CIRCULAÇÃO PRÉ PREP. CARNES	04 Pintura látex PVA em teto, duas demãos, inclusive uma demão de massa corrida PVA, exclusive selador acrílico. (Cód. ED-50503) Cor branco. REF. CORAL N 001 OU EQUIVALENTE 02 Forro em régua de PVC, largura 20cm, na cor branca, inclusive estrutura de fixação e pendurais metálicos e acessórios de fixação, exclusive rodaforno ou moldura. (Cód. ED-28728)		
PM4	60x210	METÁLICA	CHAPA GALVANIZADA	ABRIR			HIGIENIZAÇÃO		
PM5	115x210	METÁLICA	CHAPA GALVANIZADA	ABRIR	PORTA METÁLICA TIPO DE CORRER, COM DUAS FOLHAS EM CHAPA GALVANIZADA LAMBRILO, MODELO ONDULADO, INCLUSIVE FORNECIMENTO E ASSENTAMENTO, PERFIS PARA MARCO E PINTURA ANTICORROSIVA UMA DEMÃO, EXCLUSIVE FECHADURA E ROLDANA.(Cód. ED-13986) PINTURA ESMAL.SINTÉT. COR BRANCO AREIA REF CORAL OU EQUIVAL.	MARMITEIX	01 Balcão Térmico (220V + água) leg.02 Trít. de legumes (220V) Dimensão: 0,50x0,52m		
PM6	120x210	METÁLICA	CHAPA GALVANIZADA	CORRER			VEST. FEM VEST. MASC.	robô Robô Marmiteix (380V) Dimensão: 1,35x3,05m	
PM7	60x180	METALON	CHAPA GALVANIZADA	ABRIR				ref. Refresqueira Industrial Dimensão: 0,70x0,70m	
PM8	90x210	METÁLICA	CHAPA GALVANIZADA	CORRER				car. Carrinho de apoio Dimensão: 0,88x0,56m	
OBS:	1- TODAS AS ESQUADRIAS DEVERÃO SER REPINTADAS CONFORME INDICAÇÃO DE ACABAMENTO DO QUADRO ACIMA. 2- PREVER MOLA HIDRÁULICA PARA FECHAMENTO AUTOMÁTICO PARA TODAS AS PORTAS. INSTALAR VEDA PORTA ("RODO" PARA PORTA) NAS PORTAS: ENTRADA DE FUNCIONÁRIOS SAÍDA DE LIXO SAÍDA DE MARMITEIX 3- PREVER/REPARAR TELAS REMOVÍVEIS PARA TODAS AS JANELAS.						fog. Fogão Industrial Dimensão: 2,50x1,20m frz. Freezer horizontal Dimensão: 1,00x0,75m mes. Mesa de trabalho Dimensão: 1,10x0,50m est. Estante metálica Dimensão: 1,50x0,40m pal. Palet Plástico Dimensão: 1,00x1,00m OBS: 1- ORIENTA-SE VERIFICAR JUNTO AO FABRICANTE DO CONDENSADOR/COMPRESSOR DAS CÂMARAS FRIGORÍFICAS A NECESSIDADE DE MANUTENÇÃO OU REPARO DOS EQUIPAMENTOS DE REFRIGERAÇÃO DE FORMA A GARANTIR A TEMPERATURA IDEAL EXIGIDA POR NORMA E FORNECEDORES DOS ALIMENTOS. 2- RECONFERIR AS VOLTAGENS DOS EQUIPAMENTOS, INCLUSIVE AQUELES QUE NÃO ESTÃO INDICADOS. O ENGENHEIRO ELETRICISTA DEVERÁ REALIZAR VISTORIA PARA VERIFICAR A NECESSIDADE DE REPAROS/MANUTENÇÃO DA INSTALAÇÃO ELÉTRICA EXISTENTE.		
* ESQUADRIAS EXISTENTES DEVERÃO SER MANTIDAS.									

LEGENDA LOUÇAS E METAIS		QUADRO DE BANCADAS E PRATELEIRAS			
lav.*	Lavatório existente	CÓD.	DIMENSÃO	MATERIAL (BASE+TAMPO)	LOCALIZAÇÃO
tq.	Tanque em louça - Ver Caderno de Detalhes - DET.11	B1	120x65x85	INOX + ALV.	PRÉ HIG PRÉ PREPARO COZINHA
ch.	Cuba industrial em aço inox (50x40x25) REF.HIDRONOX (Cód. 0183-2) OU EQUIVALENTE	B1*	120x75x85	INOX + ALV.	HIGIENIZAÇÃO
tr.	Torneira de parede com bica móvel, acionamento tipo alavanca REF. DOCL (Cód. 00609300) OU EQUIVALENTE	B2	185x65x85	INOX + ALV.	PRÉ HIG
lav.	Lavatório de engastar em louça REF. DECA (Código L.15) OU EQUIVALENTE	B3	245x65x85	CERÂMICA + ALV.	PRÉ HIG. PRÉ PREPARO
pap.	Dispenser para Toalhas de Mão Hands Free REF. KIMBERLY-CLARK (Cód. 30206315) OU EQUIVALENTE	B4	225x65x85	INOX + ALV.	PRÉ PREPARO
sab.	Dispenser plástico para sabonete a granel REF. KIMBERLY-CLARK (Cód. 30175801) OU EQUIVALENTE	B5	130x65x85	INOX + ALV.	PRÉ PREPARO DE MASSAS
ralo.	Ralo sifonado com fechamento hidráulico	B6	150x65x85	CERÂMICA + ALV.	PRÉ PREPARO DE MASSAS E VEGETAIS
OBS:	1-ORIENTA-SE SUBSTITUIR TODAS AS TORNEIRAS EXISTENTES PELO MODELO ESPECIFICADOS ACIMA.	B7	138x75x85	INOX + ALV.	HIGIENIZAÇÃO
	2-PREVER SUPORTE PARA SABÃO E PAPELEIRA, CONFORME ESPECIFICAÇÃO ACIMA, PARA TODOS OS LAVATÓRIOS, INCLUSIVE PARA OS EXISTENTES.	B8	105x65x85	INOX + ALV.	PRÉ PREPARO DE VEGETAIS HIGIENIZAÇÃO
	ALTURA DE INSTALAÇÃO: H=1,10CM	B9	80x65x85	INOX + ALV.	PREPARO DE SUCOS
		B10	105x75x85	INOX + ALV.	HIGIENIZAÇÃO
		B11	138x65x85	INOX + ALV.	PRÉ PREPARO DE VEGETAIS

ESPANÇO PARA USO DA VISA			
IDENTIFICAÇÃO DO ESTABELECIMENTO			
RAZÃO SOCIAL: Secretaria de Estado de Justiça e Segurança Pública		NOME FANTASIA: SEJUSP	
UNIDADES/SETORES: Unidade de Alimentação e Nutrição do Presídio Antônio Dutra Ladeira		CNPJ/CPF: 05.487.631/0001-09	
ÁREAS: A CONSTRUIR: 810m²	A ADEQUAR/REFORMAR: 432,97 m²	ÁREA TOTAL: 442,07m²	
LOGRADOURO: Rodovia MG 06	COMPLEMENTO: Km 09	NÚMERO: s/nº	
BAIRRO/DISTRITO: Fátima das Lajes	MUNICÍPIO/ESTADO: Ribeirão das Neves/MG	CEP: 33889-215	
RESPONSÁVEL LEGAL PELO ESTABELECIMENTO: Domingos Aires Silva		ASSINATURA:	
CPF: 961.061.746-01			
RESPONSÁVEL TÉCNICO PELO PROJETO ARQUITETÔNICO			
CAU/CREA: A257381-4			
ASSINATURA: p/			
NOME: Anna Caroline Silva Gomes			
CONTEÚDO DA FOLHA: Planta executiva, Planta de Layout, Planta de cobertura, Corte AA, Corte BB e quadros explicativos			
DATA: 01/09/2025			
FOLHA Nº: 02/02			

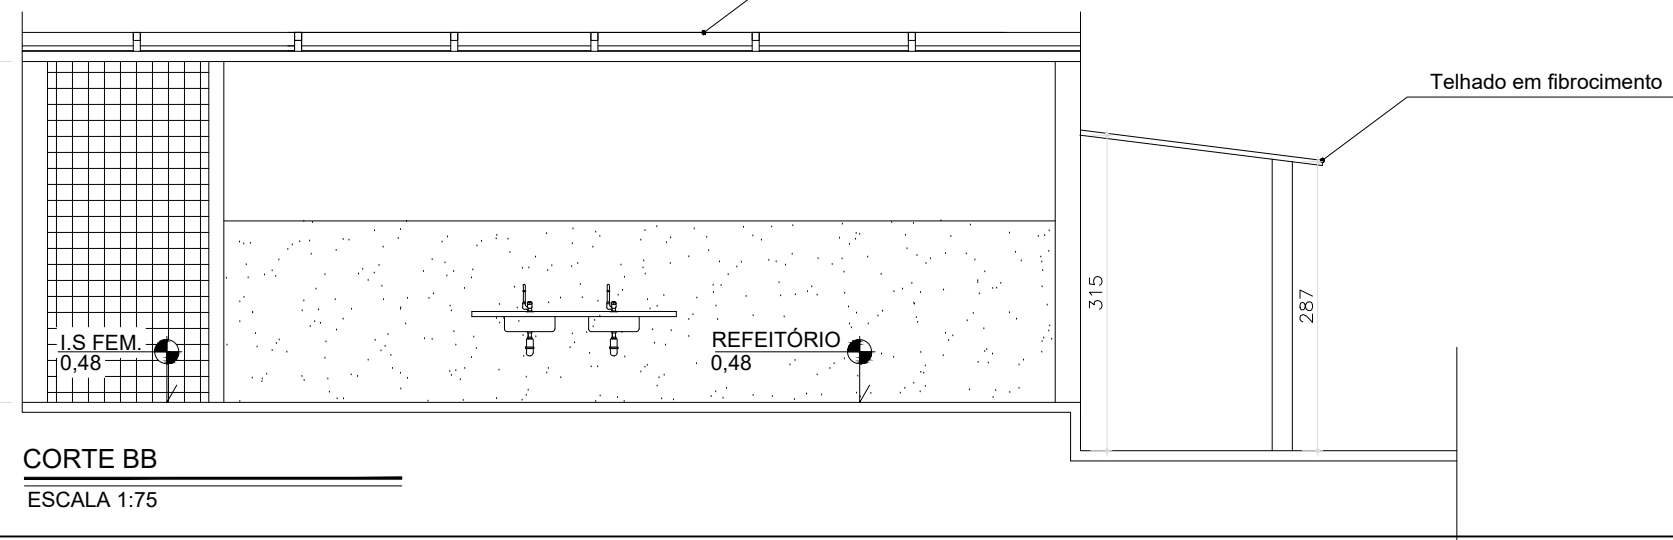

CORTE BB
ESCALA 1:75